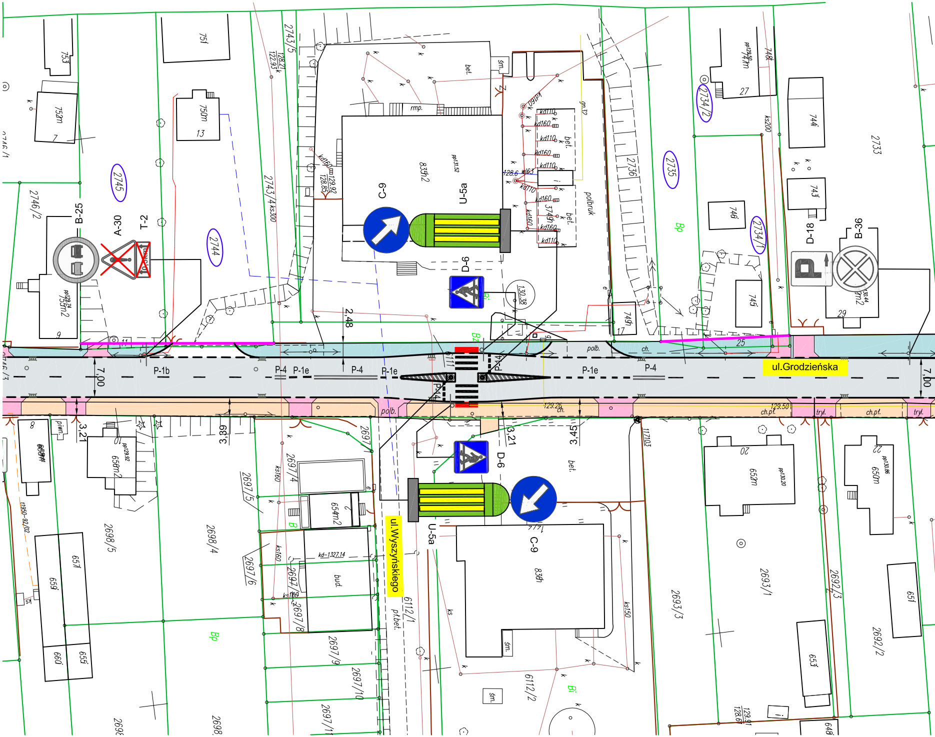
ul.Grodzieńska
ul.Wyszyńskiego
B-25
A-30
T-2
C-9
U-5a
D-6
D-18
B-36
P-1b
P-4
P-1e
P-14
7,00
2,48
3,21
3,39
3,45
2745
2744
2746/2
2743/5
2743/4
2736
2735
2734/2
2734/1
2733
2697/4
2697/5
2697/6
2697/7
2697/8
2697/9
2697/10
2698/5
2698/4
2693/1
2693/3
2692/3
2692/2
6112/1
6112/2
130,38
polb.
ch.
ch.pł.
tryl.
polbruk
bet.
bud.
rmp.
śm.
piwn.
Bp
Bi
Bz
B

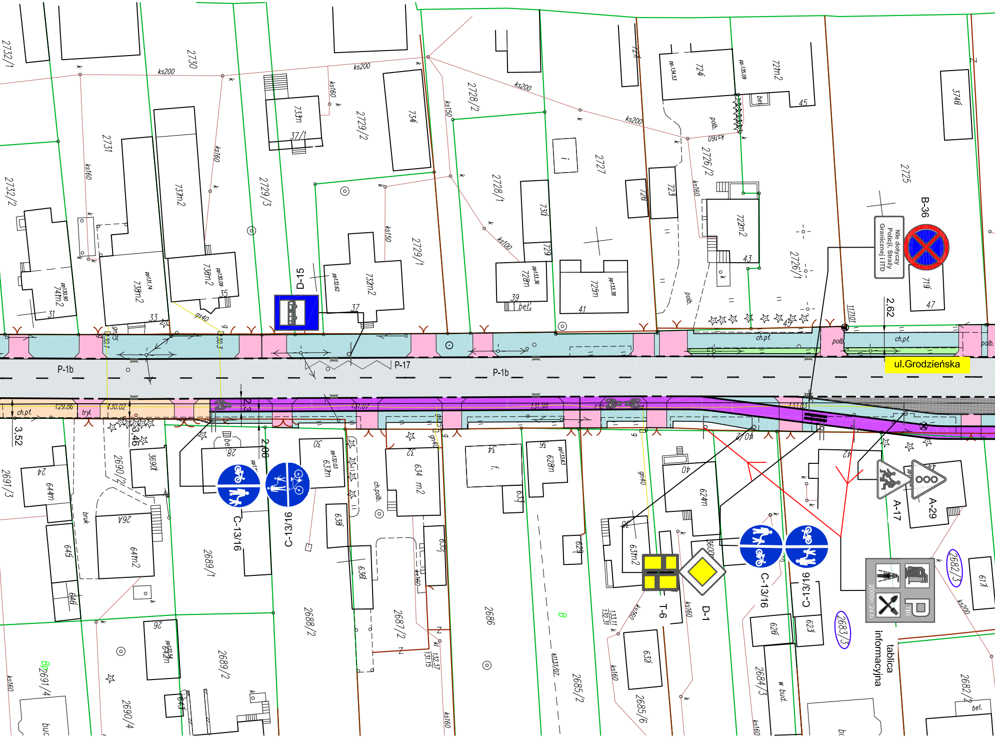

ul.Grodzieńska
P-1b
P-1b
P-17
D-15
B-36
Nie dotyczy Policji, Straży Granicznej i ITD
C-13/16
C-13/16
C-13/16
C-13/16
T-6
D-1
A-17
A-29
tablica informacyjna
2000m 24 h
TIR
2,62
3,52
3,46
2,06
2,3
ks200
ks160
ks150
ks100
gs40
gn40
ch.pł.
polb.
bet.
tryl.
bruk
w bud.
2732/1
2732/2
2731
2730
2729/3
2729/2
2729/1
2728/2
2728/1
2727
2726/2
2726/1
2725
2691/3
2691/4
2690/2
2690/4
2689/1
2689/2
2688/2
2687/2
2686
2685/2
2685/6
2684/3
2683/3
2682/3
2682/4
129,86
130,02
131,07
131,98
132,37
131,15
133,11
132,31

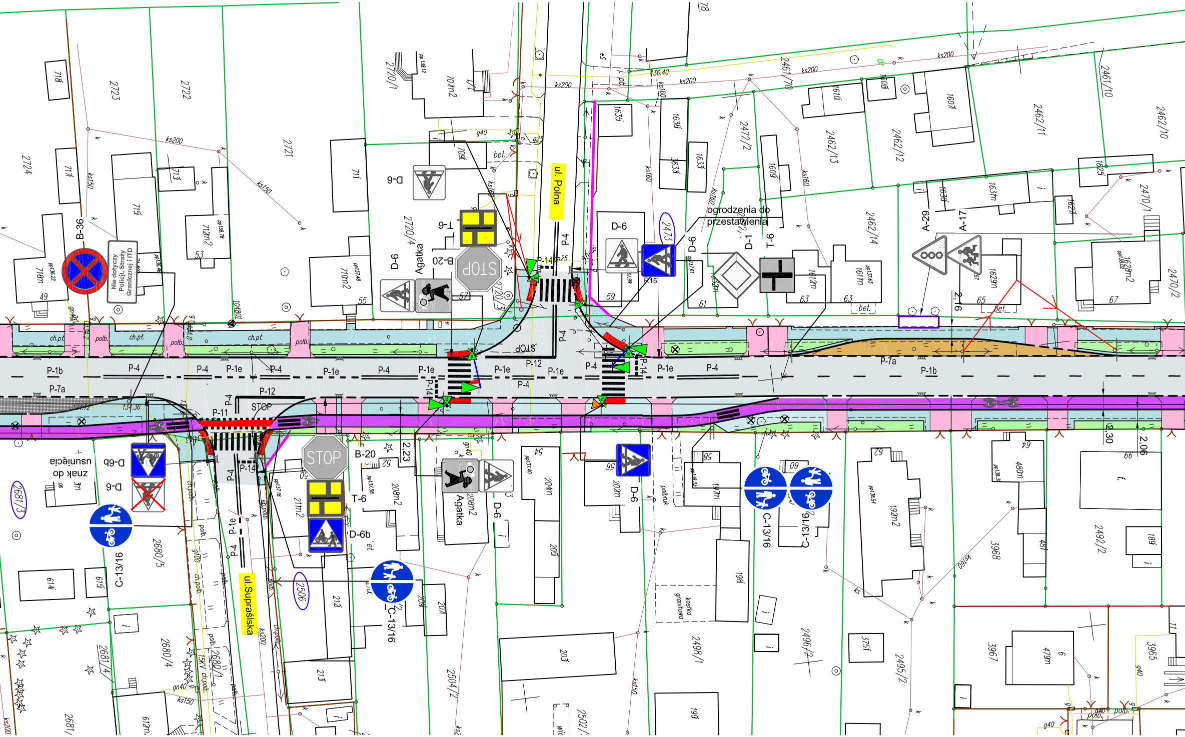
ul. Polna
ul. Supraślska
ogrodzenia do przestawienia
usunięcia znak do
Nie dotyczy Policji, Straży Granicznej i ITD
B-36
D-6
D-6b
T-6
B-20
D-1
A-29
A-17
C-13/16
R15
STOP
Agatka
P-1b
P-1e
P-4
P-7a
P-11
P-12
P-14
2,23
2,30
2,06
2,6
2473
2506
2681/3
ks200
ks150
ks160
bet.
polb.
ch.pt.
2724
2723
2722
2721
2720/1
2720/4
2462/10
2462/11
2462/12
2462/13
2462/14
2461/10
2472/2
2470/1
2470/2
2680/5
2680/4
2681/4
2504/2
2498/1
2496/2
2495/2
2492/2
3968
3967
3965

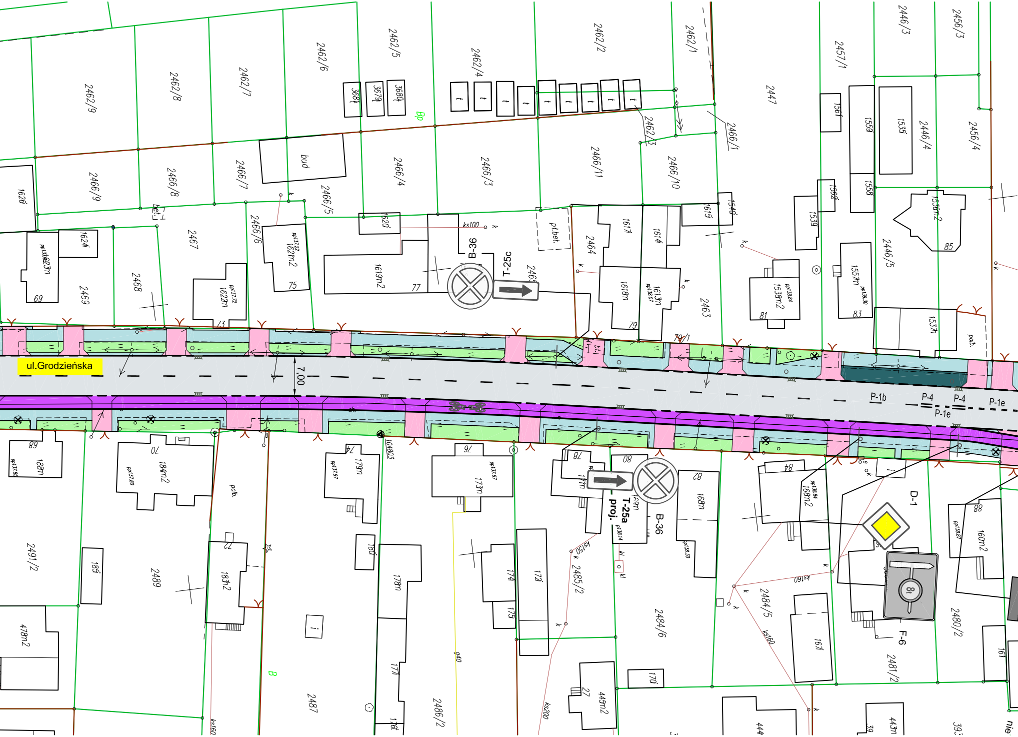
ul.Grodzieńska
7.00
B-36
T-25c
B-36
T-25a
proj.
D-1
F-6
P-1b
P-4
P-4
P-1e
P-1e
2462/9
2462/8
2462/7
2462/6
2462/5
2462/4
2462/2
2462/1
2457/1
2446/3
2456/3
2447
2462/3
2466/1
2446/4
2456/4
2466/9
2466/8
2466/7
2466/5
2466/4
2466/3
2466/11
2466/10
2446/5
2467
2468
2469
2466/6
2464
2463
79/1
2491/2
2489
2487
2486/2
2485/2
2484/6
2484/5
2480/2
2481/2
bud
pt.bet.
polb.
ks100
ks150
ks160
ks200

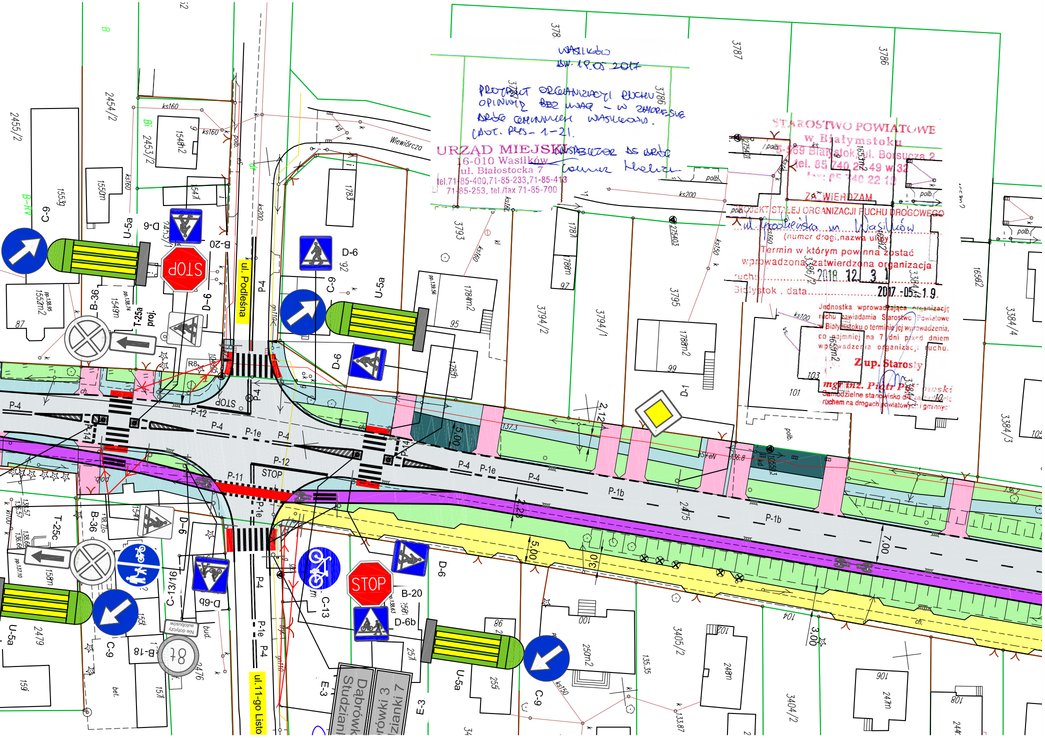
ul. Podleśna
ul. 11-go Listopada
Wiewiórcza
Dąbrówki 3
Studzianki 7
STOP
B-20
B-36
B-18
T-25a
T-25c
C-9
C-13
C-13/16
D-1
D-6
D-6b
U-5a
E-3
P-4
P-1b
P-1e
P-11
P-12
P-14
5.00
7.00
3.00
2.12
2.23
Nie dotyczy autobusów

WASILKÓW
DN. 19.05.2017

PROJEKT ORGANIZACJI RUCHU
OPINIUJĘ BEZ UWAG – W ZAKRESIE
DRÓG GMINNYCH WASILKOWA.
(DOT. RYS – 1–21.

URZĄD MIEJSKI
16-010 Wasilków
ul. Białostocka 7
tel.71-85-400,71-85-233,71-85-413
71-85-253, tel./fax 71-85-700

INSPEKTOR DS DRÓG

STAROSTWO POWIATOWE
w Białymstoku
15-569 Białystok, ul. Borsucza 2
tel. 85 740 21 49 w 32
fax: 85 740 22 19

ZATWIERDZAM
PROJEKT STAŁEJ ORGANIZACJI RUCHU DROGOWEGO
ul. Grodzieńska w Wasilków
(numer drogi, nazwa ulicy)
Termin w którym powinna zostać wprowadzona zatwierdzona organizacja ruchu 2018.12.31
Białystok . data 2017 -05- 19

Jednostka wprowadzająca organizację ruchu zawiadamia Starostwo Powiatowe w Białymstoku o terminie jej wprowadzenia, co najmniej na 7 dni przed dniem wprowadzenia organizacji ruchu.

Z up. Starosty
mgr inż. Piotr P[illegible]
Samodzielne stanowisko ds. zarządzania ruchem na drogach powiatowych i gminnych

Projekt stałej organizacji ruchu
ul. Białostockiej, Grodzieńskiej, Rynek Kilińskiego i Kościelnej w Wasilkowie- etap2
skala: 1:500

Legenda:

PROJEKTOWANE:	
jezdnia z betonu asfaltowego	▨
pierścień ronda oraz zatoki autobusowe z kostki kamiennej	▨
chodnik z betonowej kostki brukowej gr. 6 cm	▨
chodnik wzmocniony z betonowej kostki brukowej gr. 8 cm	▨
parking	▨
ścieżka rowerowa	▨
ciąg pieszo - rowerowy	▨
ciąg pieszo - jezdny	▨
projektowana linia rozgraniczająca	―
pionowe znaki drogowe	◇ D-1

Projekt ~~- szkic~~
organizacji ruchu opiniuję
~~pozytywnie~~ - negatywnie
~~z następującymi warunkami~~

usytuowanie zatoki przed ul. Supraślską na ul. Grodzieńskiej spowoduje ograniczenie widoczności na skrzyżowaniu

KOMENDANT MIEJSKI POLICJI
w Białymstoku
z up. Asystent Zespołu Organizacji Służby i Profilaktyki Społecznej Wydziału Ruchu Drogowego Komendy Miejskiej Policji w Białymstoku
asp. Grzegorz Awienowicz

BIPRO	Biuro Projektów "Bipro" 15-181 Białystok, ul. 42 Pułku Piechoty 74

OBIEKT: Przebudowa z rozbudową ulic: Białostockiej, Grodzieńskiej, Rynek Kilińskiego i Kościelnej w Wasilkowie wraz z niezbędną infrastruktura
TEMAT: Projekt stałej organizacji ruchu

	Podpis:	Nazwa rysunku:
		Plan sytuacyjny
Projektował: mgr inż. Agnieszka Malewska		
		Data: 04.2016