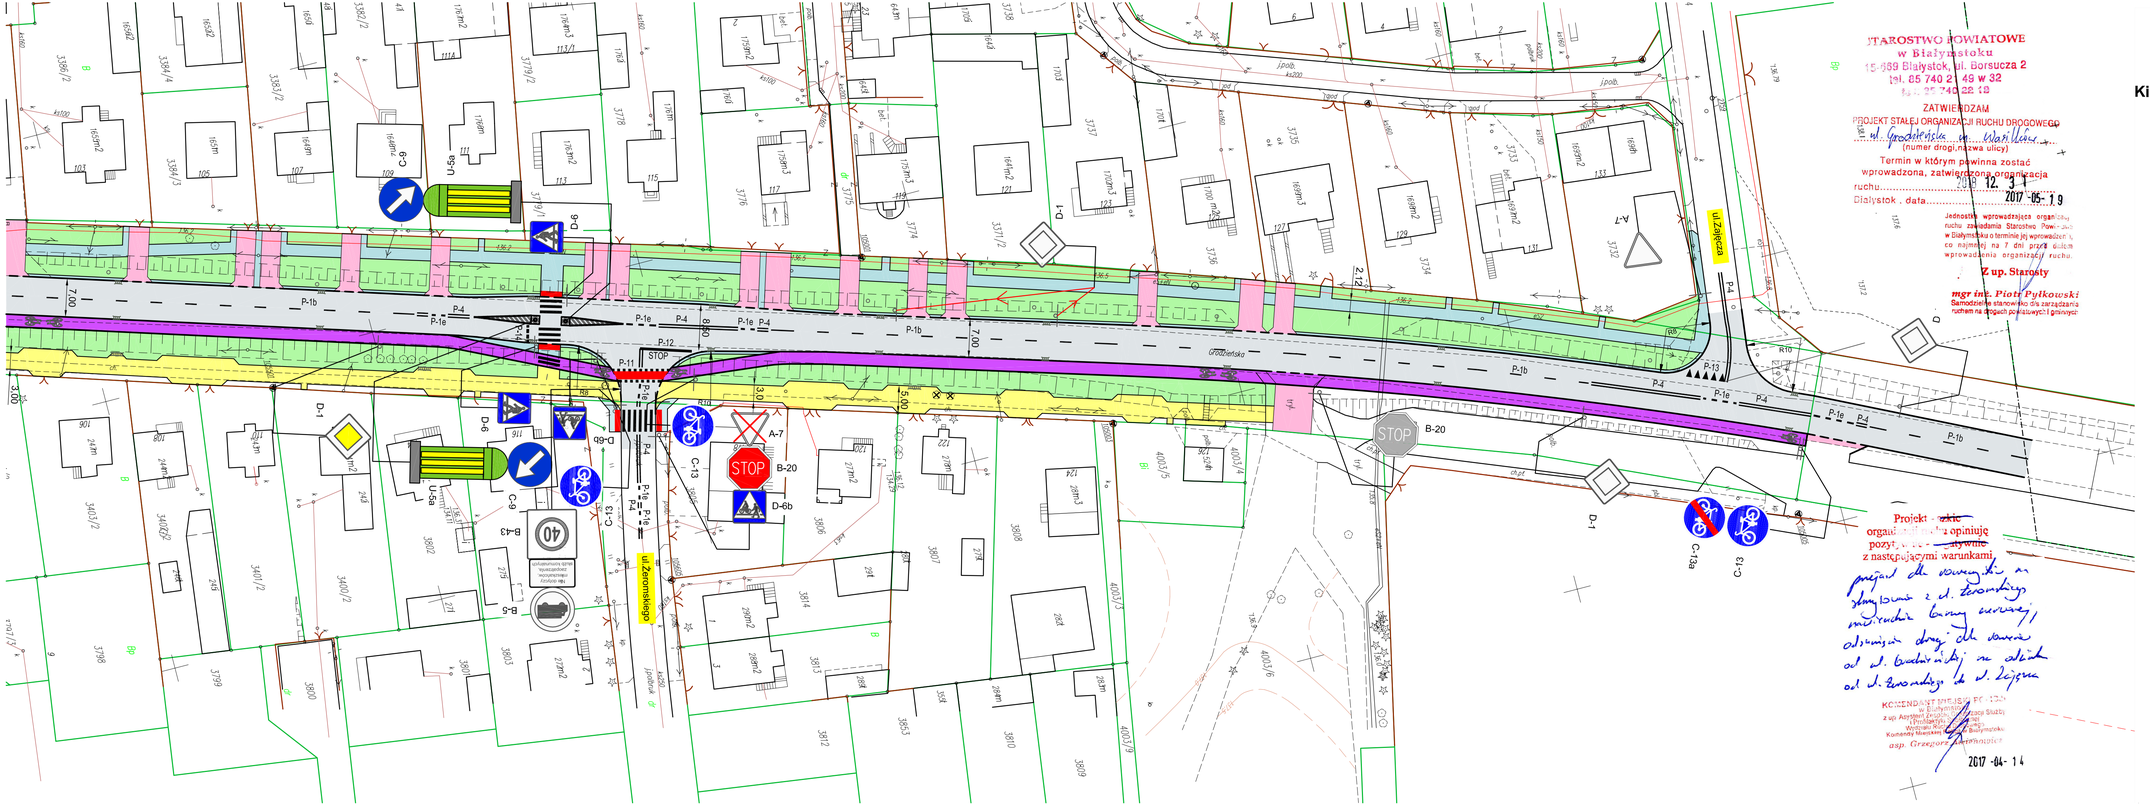

STAROSTWO POWIATOWE
w Białymstoku
15-369 Białystok, ul. Borsucza 2
tel. 85 740 21 49 w 32
fax. 85 740 22 18

ZATWIERDZAM
PROJEKT STAŁEJ ORGANIZACJI RUCHU DROGOWEGO
ul. Grodzieńska ul. Wasilkowska
(numer drogi, nazwa ulicy)
Termin w którym powinna zostać wprowadzona, zatwierdzona organizacja ruchu..... 2018 12 31
Białystok, data..... 2017 05 19

Jednostka wprowadzająca organizację ruchu zawiadamia Starostwo Powiatowe w Białymstoku o terminie jej wprowadzenia na co najmniej na 7 dni przed dniem wprowadzenia organizacji ruchu.

Z up. Starosty
mgr inż. Piotr Pyłkowski
Samodzielne stanowisko ds. zarządzania ruchem na drogach publicznych i gminnych

Projekt ~~zatwierdzam~~ / ~~nie~~ opiniuję pozytywnie z następującymi warunkami:

asp. Grzegorz [illegible]

2017 -04- 14

Projekt stałej organizacji ruchu
ul. Białostockiej, Grodzieńskiej, Rynek Kilińskiego i Kościelnej w Wasilkowie - etap2
skala: 1:500

Legenda:

PROJEKTOWANE:	
jezdnia z betonu asfaltowego	
pierścień ronda oraz zatoki autobusowe z kostki kamiennej	
chodnik z betonowej kostki brukowej gr. 6 cm	
chodnik wzmocniony z betonowej kostki brukowej gr. 8 cm	
parking	
ścieżka rowerowa	
ciąg pieszo - rowerowy	
ciąg pieszo - jezdny	
projektowana linia rozgraniczająca	
pionowe znaki drogowe	D-1

BIPRO	Biuro Projektów "Bipro" 15-181 Białystok, ul. 42 Pułku Plechoty 74	
OBIEKT: Przebudowa z rozbudową ulic: Białostockiej, Grodzieńskiej, Rynek Kilińskiego i Kościelnej w Wasilkowie wraz z niezbędną infrastrukturą		
TEMAT: Projekt stałej organizacji ruchu		
	Podpis:	Nazwa rysunku:
		Plan sytuacyjny
Projektował: mgr inż. Agnieszka Malewska		Data: 04.2016
		Skala: 1:500 / Rys. nr 2